



仙台市荒井西土地区画整理事業

出来形確認測量図

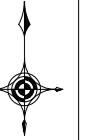

【留意事項】

- (1) 資料の記載内容は、換地処分時の状況を示したものであり、現況とは必ずしも一致しないことを十分に認識し、参考図としてのみ利用してください。
- (2) 測量値は、当該区画整理事業施行時の測量方法によるものであり、これについて異議を受付けません。
- (3) 仙台市は、資料（写し）によって発生した直接または間接の損失、損害等について一切の責任を負いません。

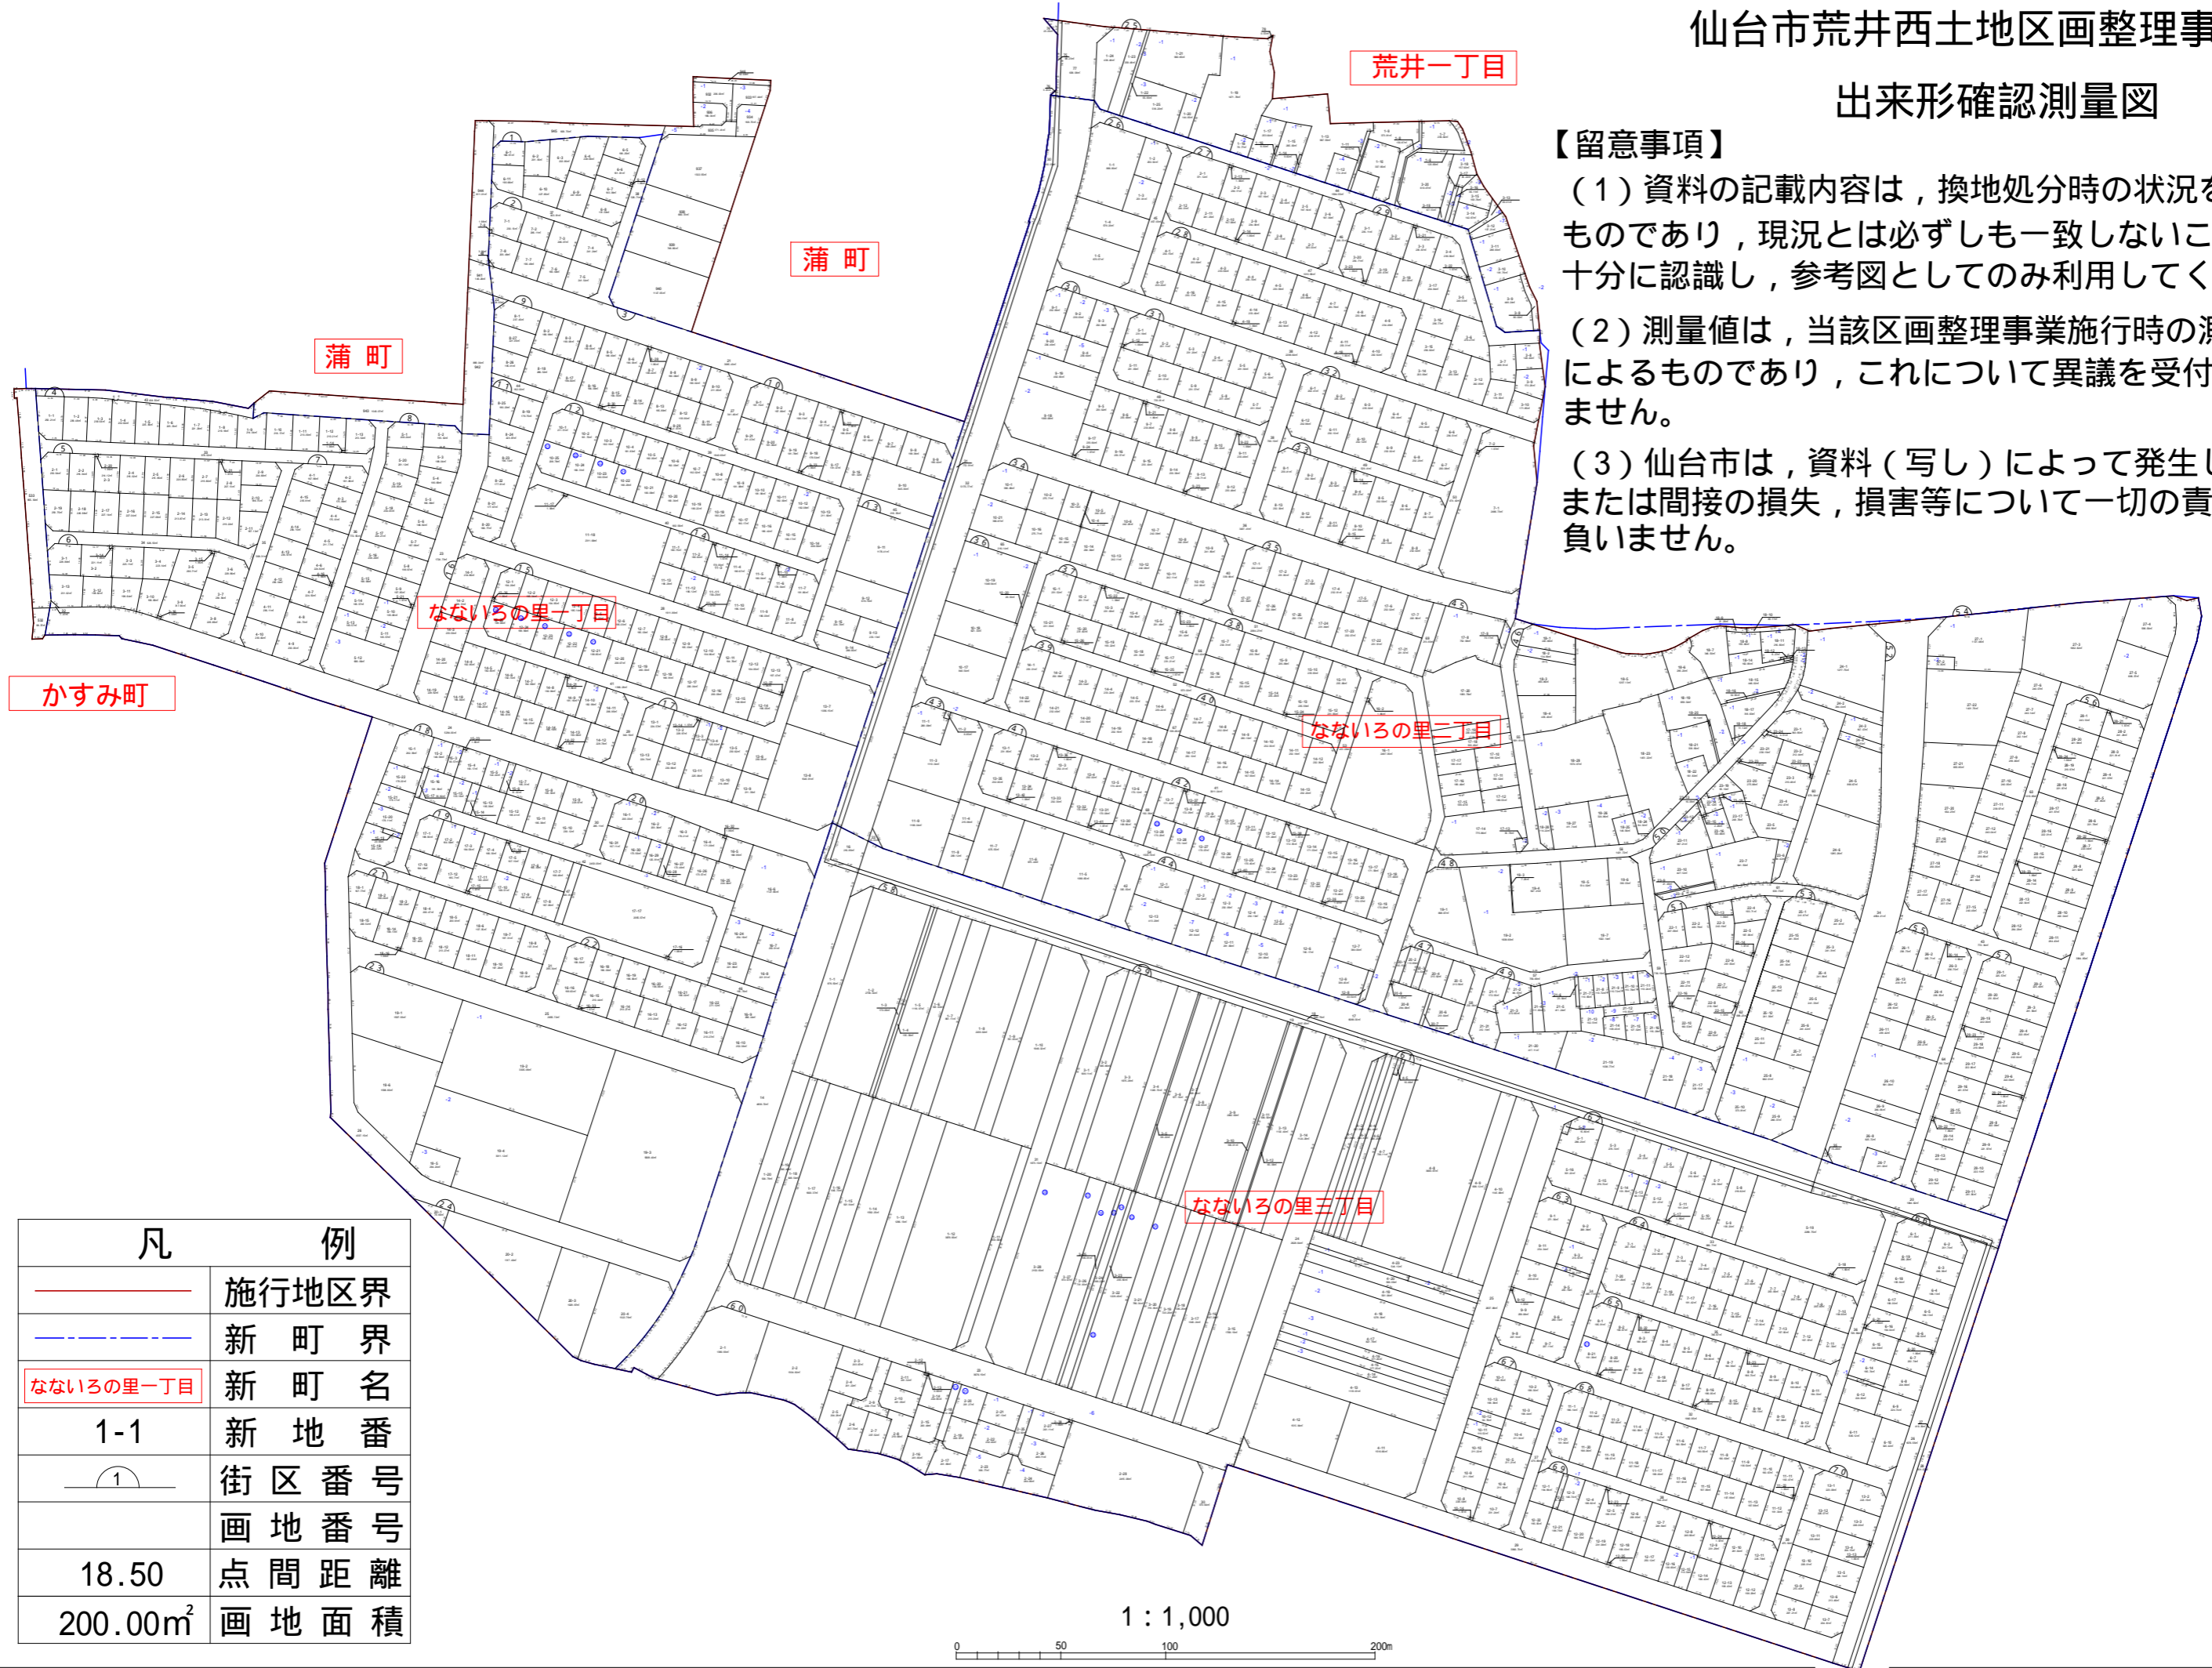

| 凡 | 例 |
|---|-------|
| | 施行地区界 |
| | 新町界 |
| なないろの里一丁目 | 新町名 |
| 1-1 | 新地番 |
| | 街区番号 |

1 : 1,000

