



【留意事項】

- (1) 資料の記載内容は、換地処分時の状況を示したものであり、現況とは必ずしも一致しないことを十分に認識し、参考図としてのみ利用してください。
- (2) 測量値は、当該区画整理事業施行時の測量方法によるものであり、これについて異議を受け付けません。
- (3) 仙台市は、資料(写し)によって発生した直接または間接の損失、損害等について一切の責任を負いません。

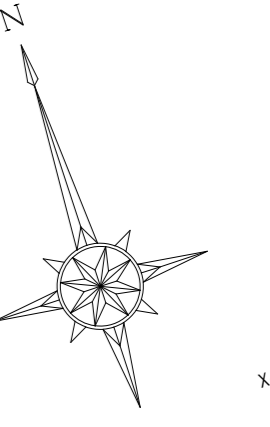

S=1: 500(A1)
S=1: 1000(A3)

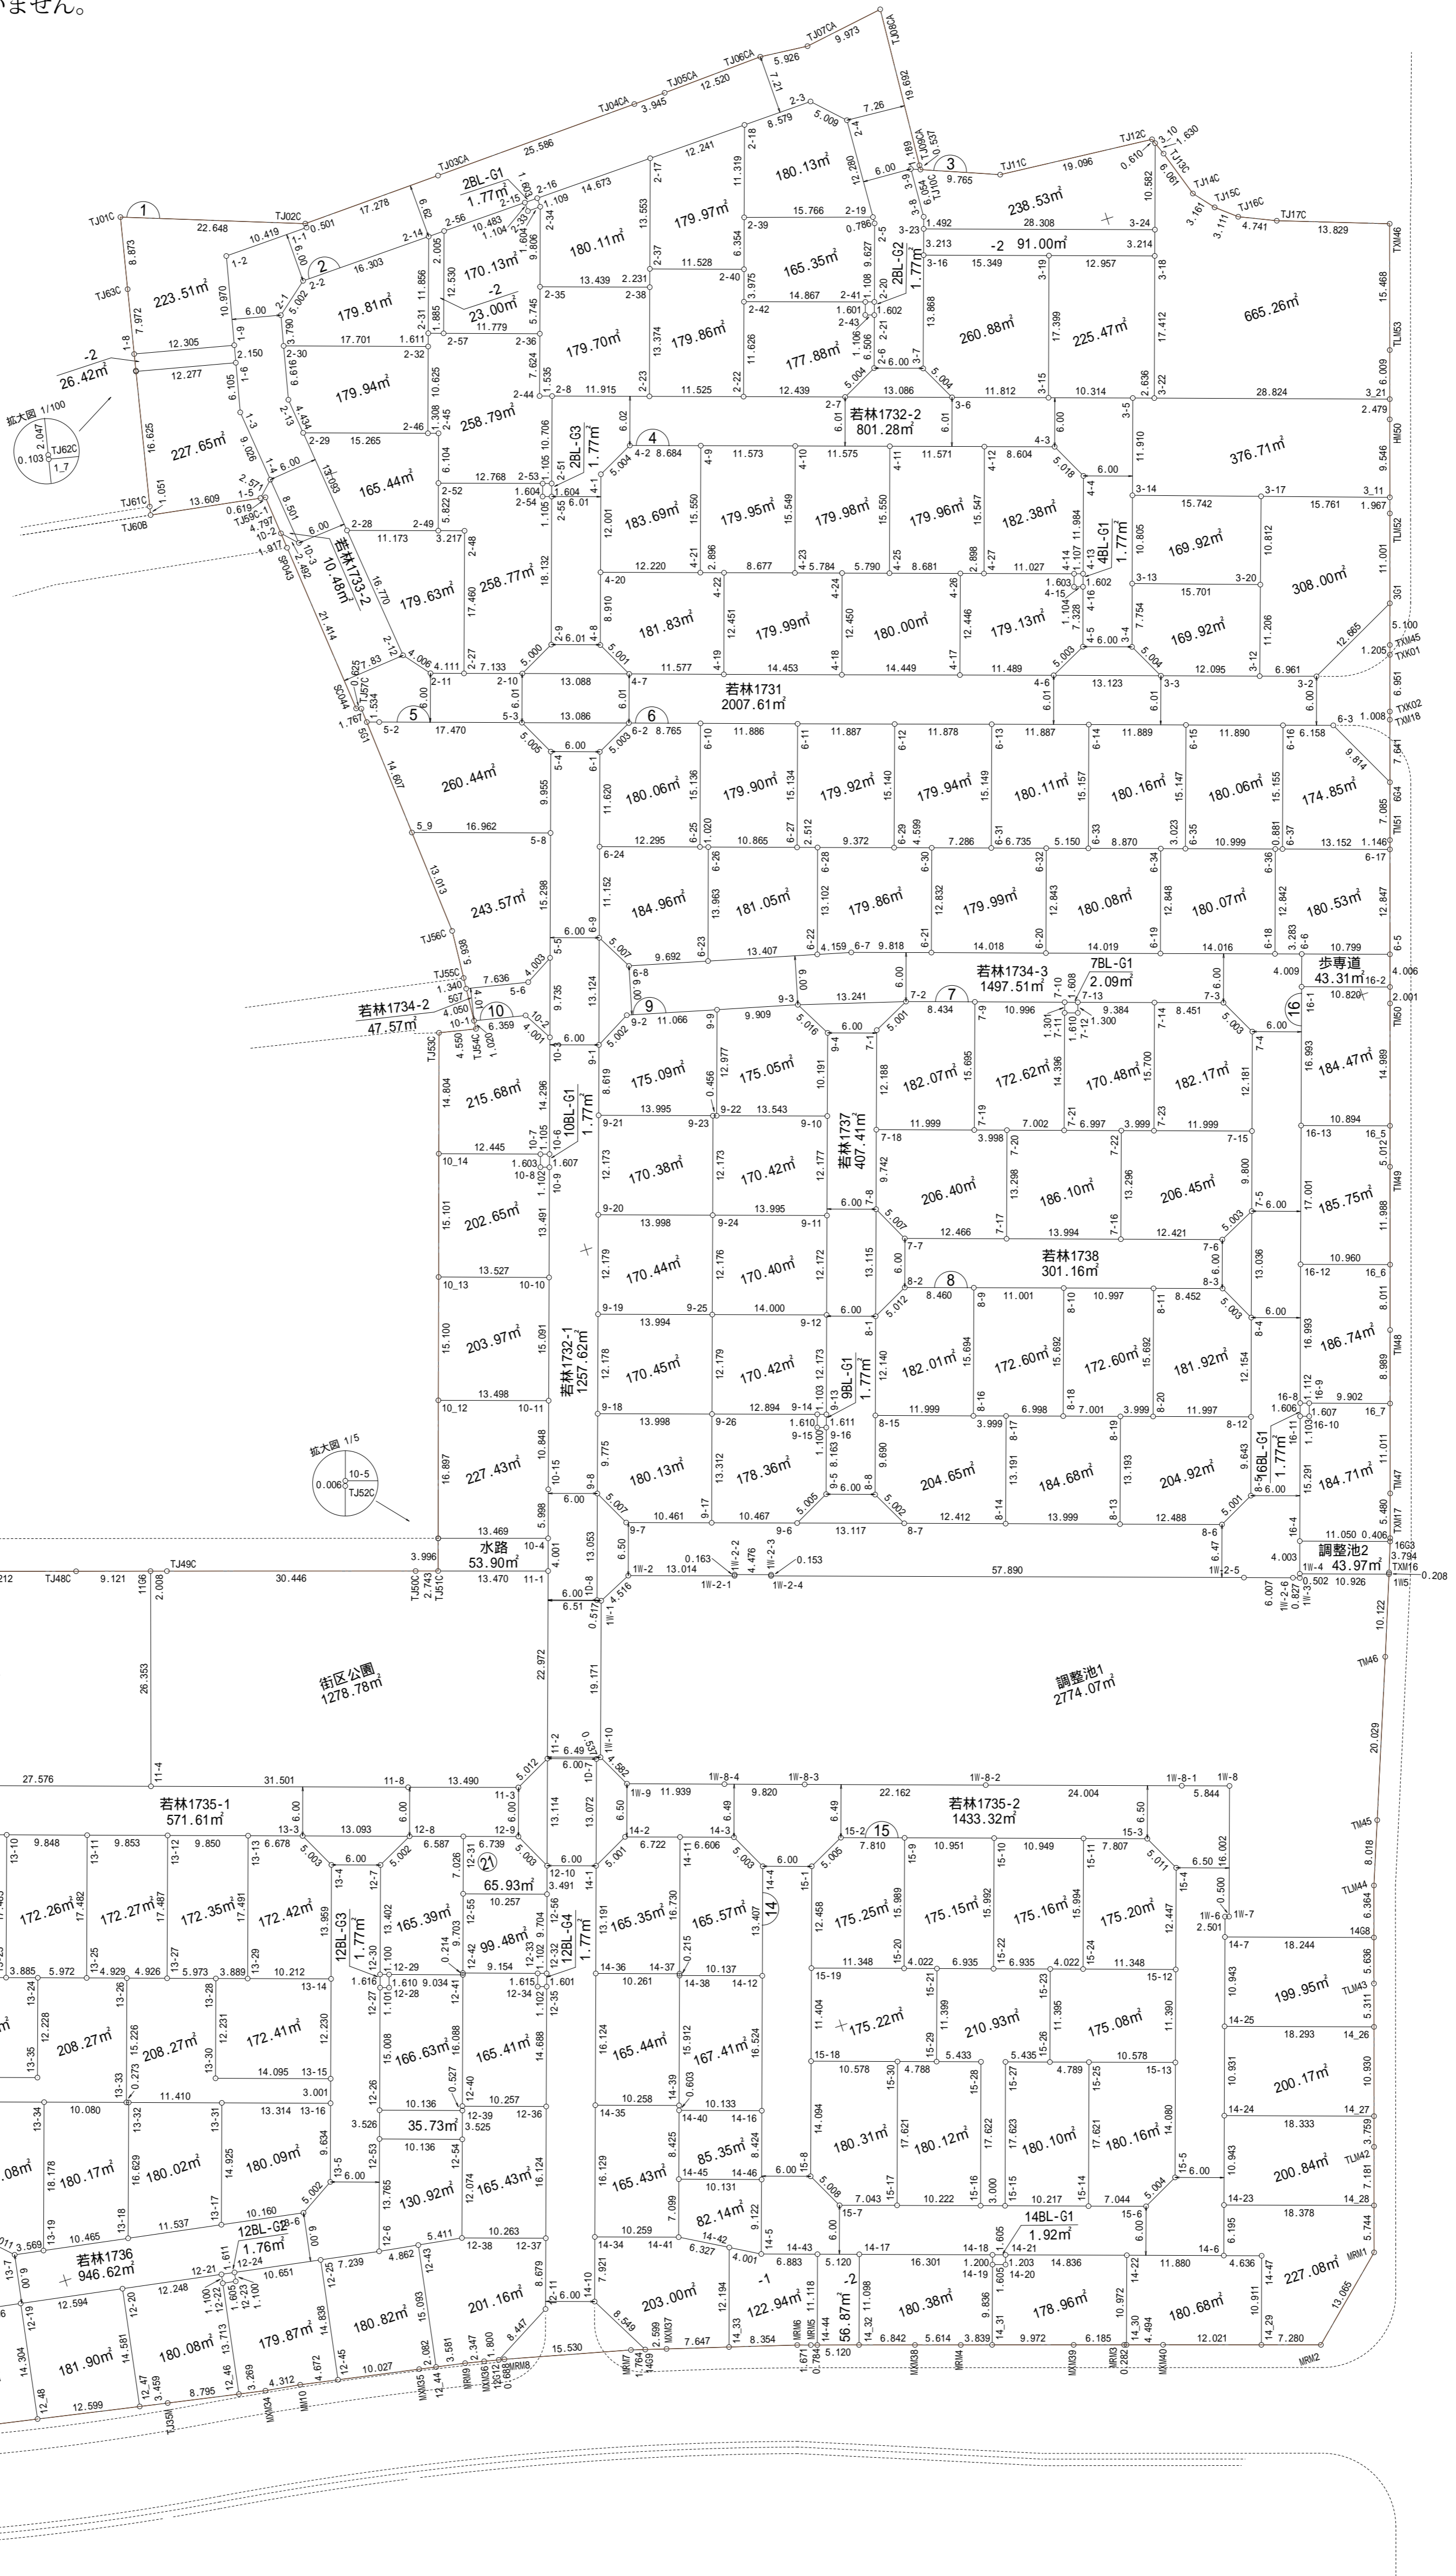

世界測地系(測地成果2011)

事業名	仙台市長喜城東地区画整理事業	
図面名	出来形確定測量原因	
縮尺	S=1: 500(A1) S=1: 1000(A3)	図面番号
年月日	令和 年 月 日	
設計会社名	株式会社才才八東北支店	
事業者名	仙台市長喜城東地区画整理組合	