

仙台市新田東土地区画整理事業 画地出来形確認測量図 縮尺 1:500 全12葉の3


【留意事項】

- (1) 資料の記載内容は、換地処分時の状況を示したものであり、現況とは必ずしも一致しないことを十分に認識し、参考図としてのみ利用してください。
- (2) 測量値は、当該区画整理事業施行時の測量方法によるものであり、これについて異議を受け付けません。
- (3) 仙台市は、資料（写し）によって発生した直接または間接の損失、損害等について一切の責任を負いません。

1	2	3
4	5	6
	7	8
	9	10
	11	12

平成十八年七月

国際航業株式会社

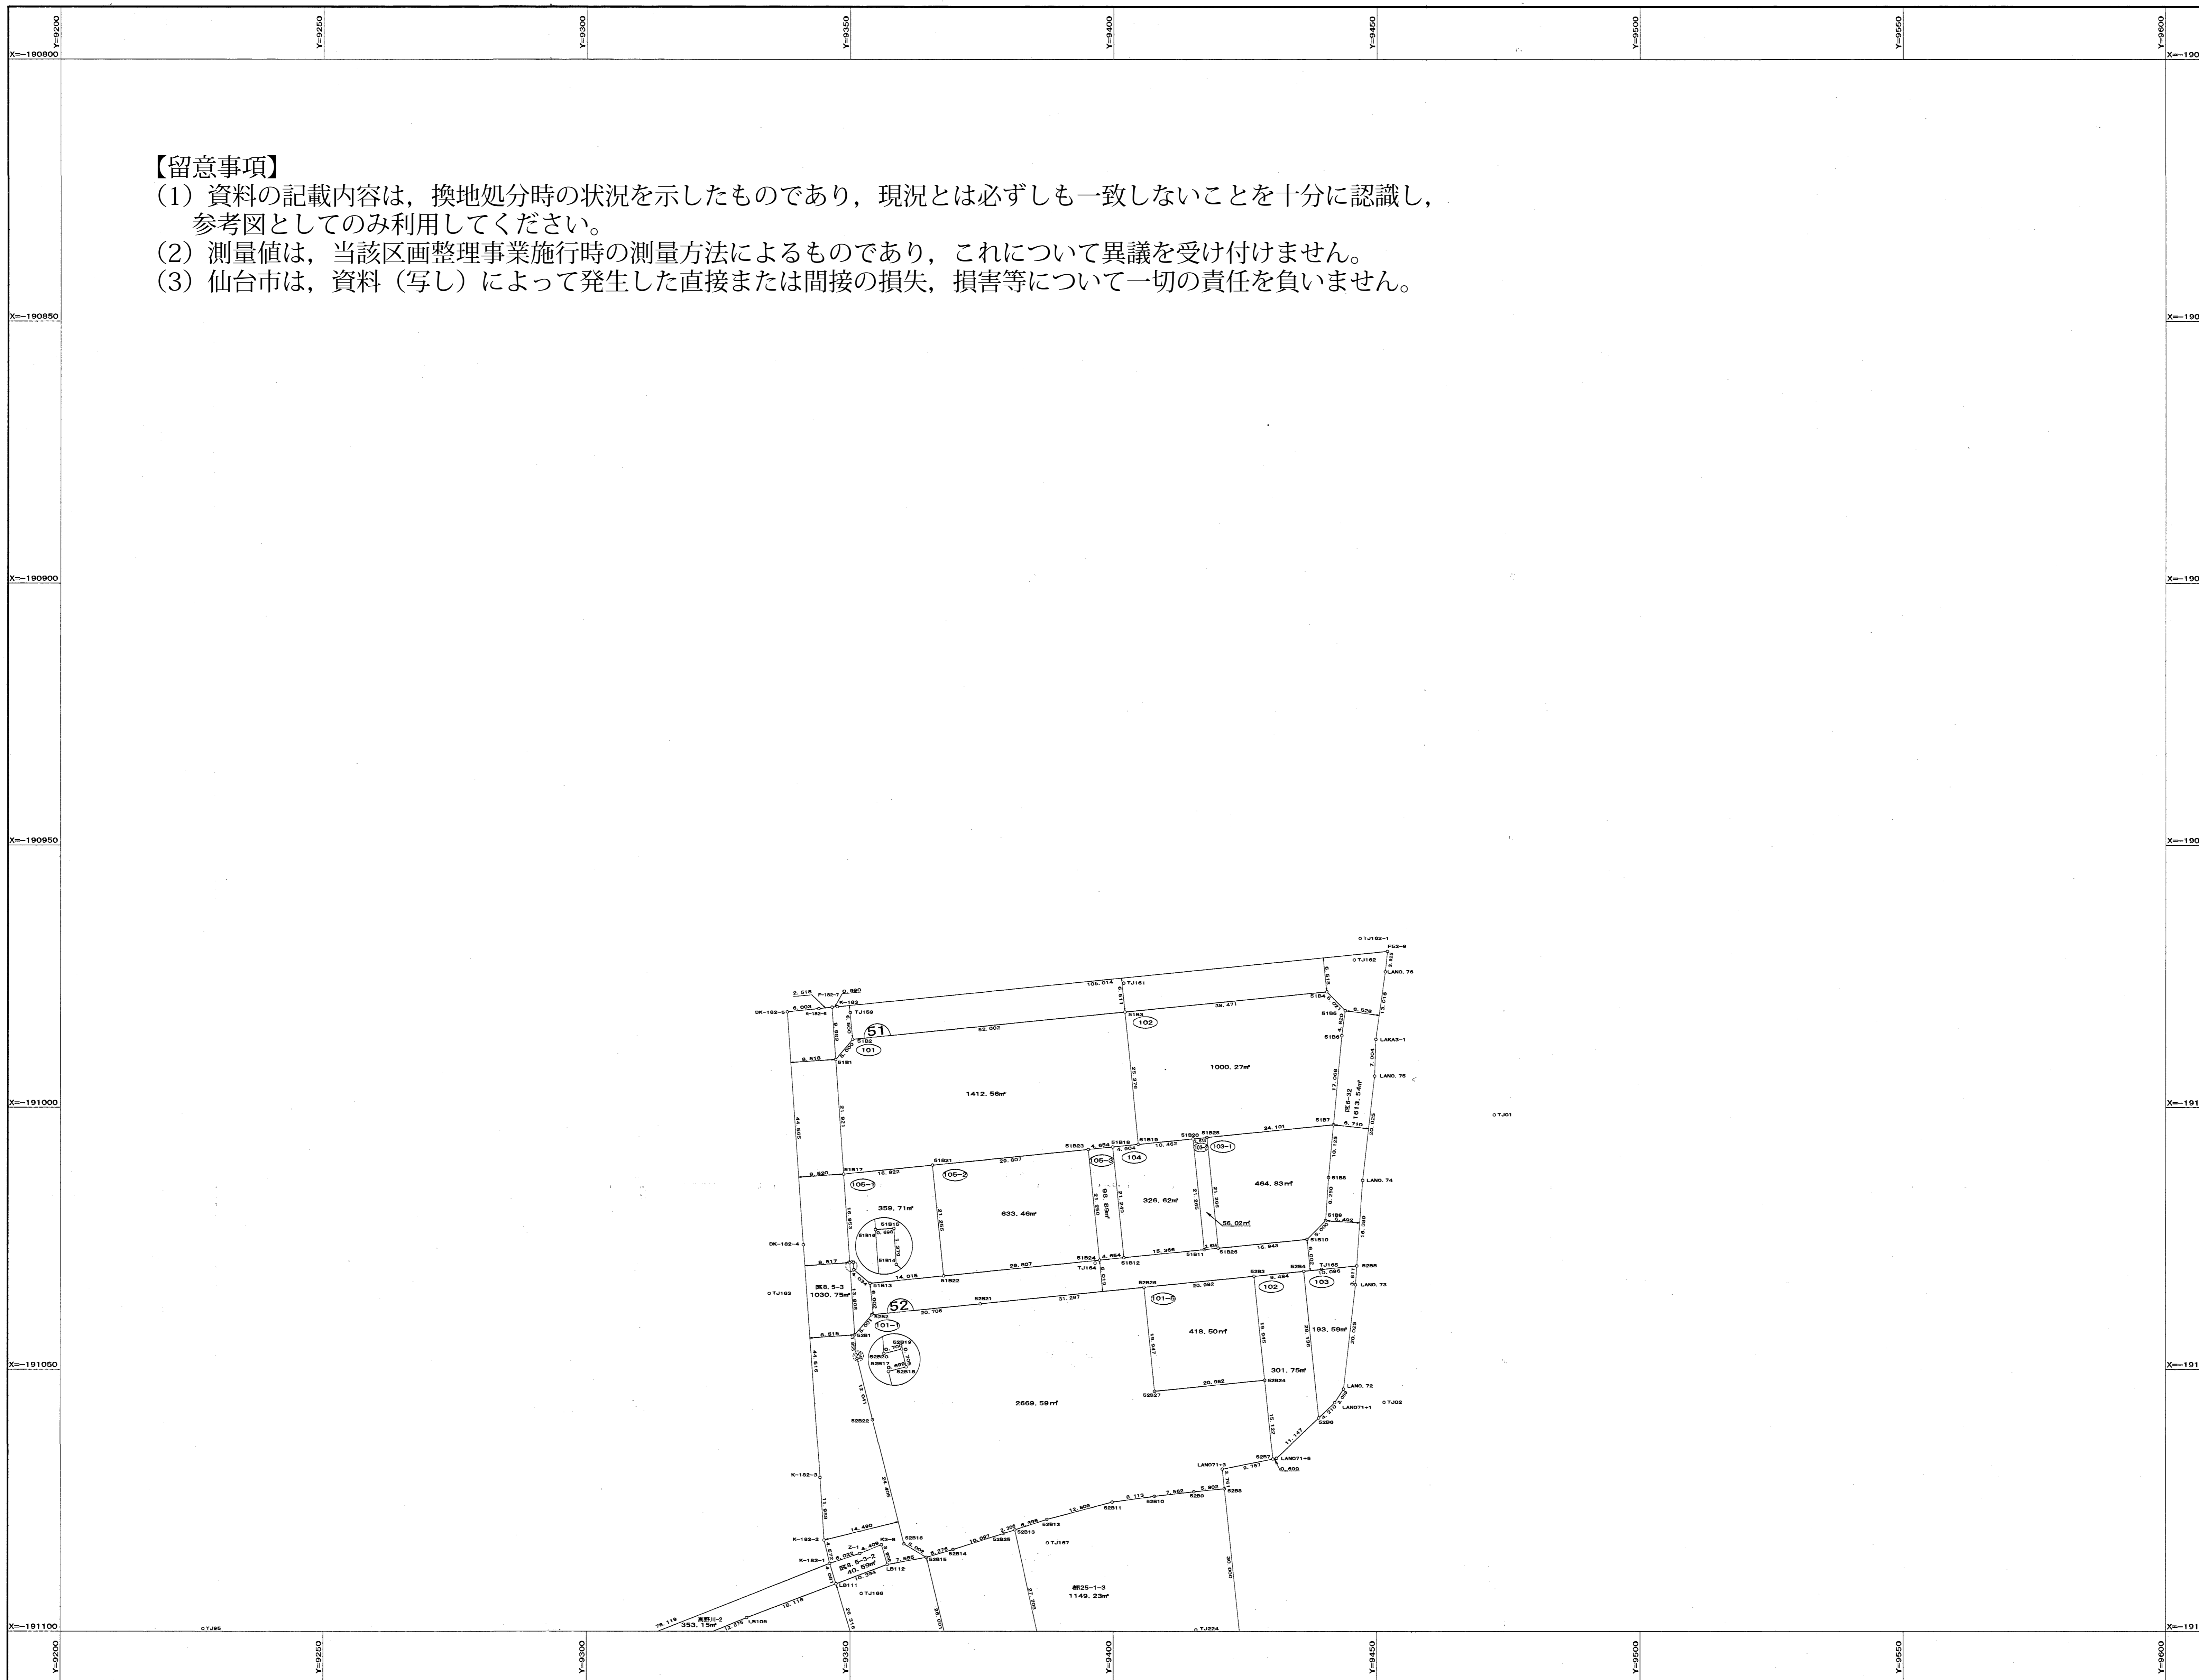

仙台市新田東土地区画整理組合

「この測量成果は、国土交通省国土院院長の承認及び助費を得て、同院所管の測量機及び測量成果を使用して得たものである。
(承認番号) 平3 第6号」