


仙塩広域都市計画事業 仙台市富沢駅南土地区画整理事業 画地出来形確認測量原図

縮尺 1:500

全6葉の3

平成十二年一月

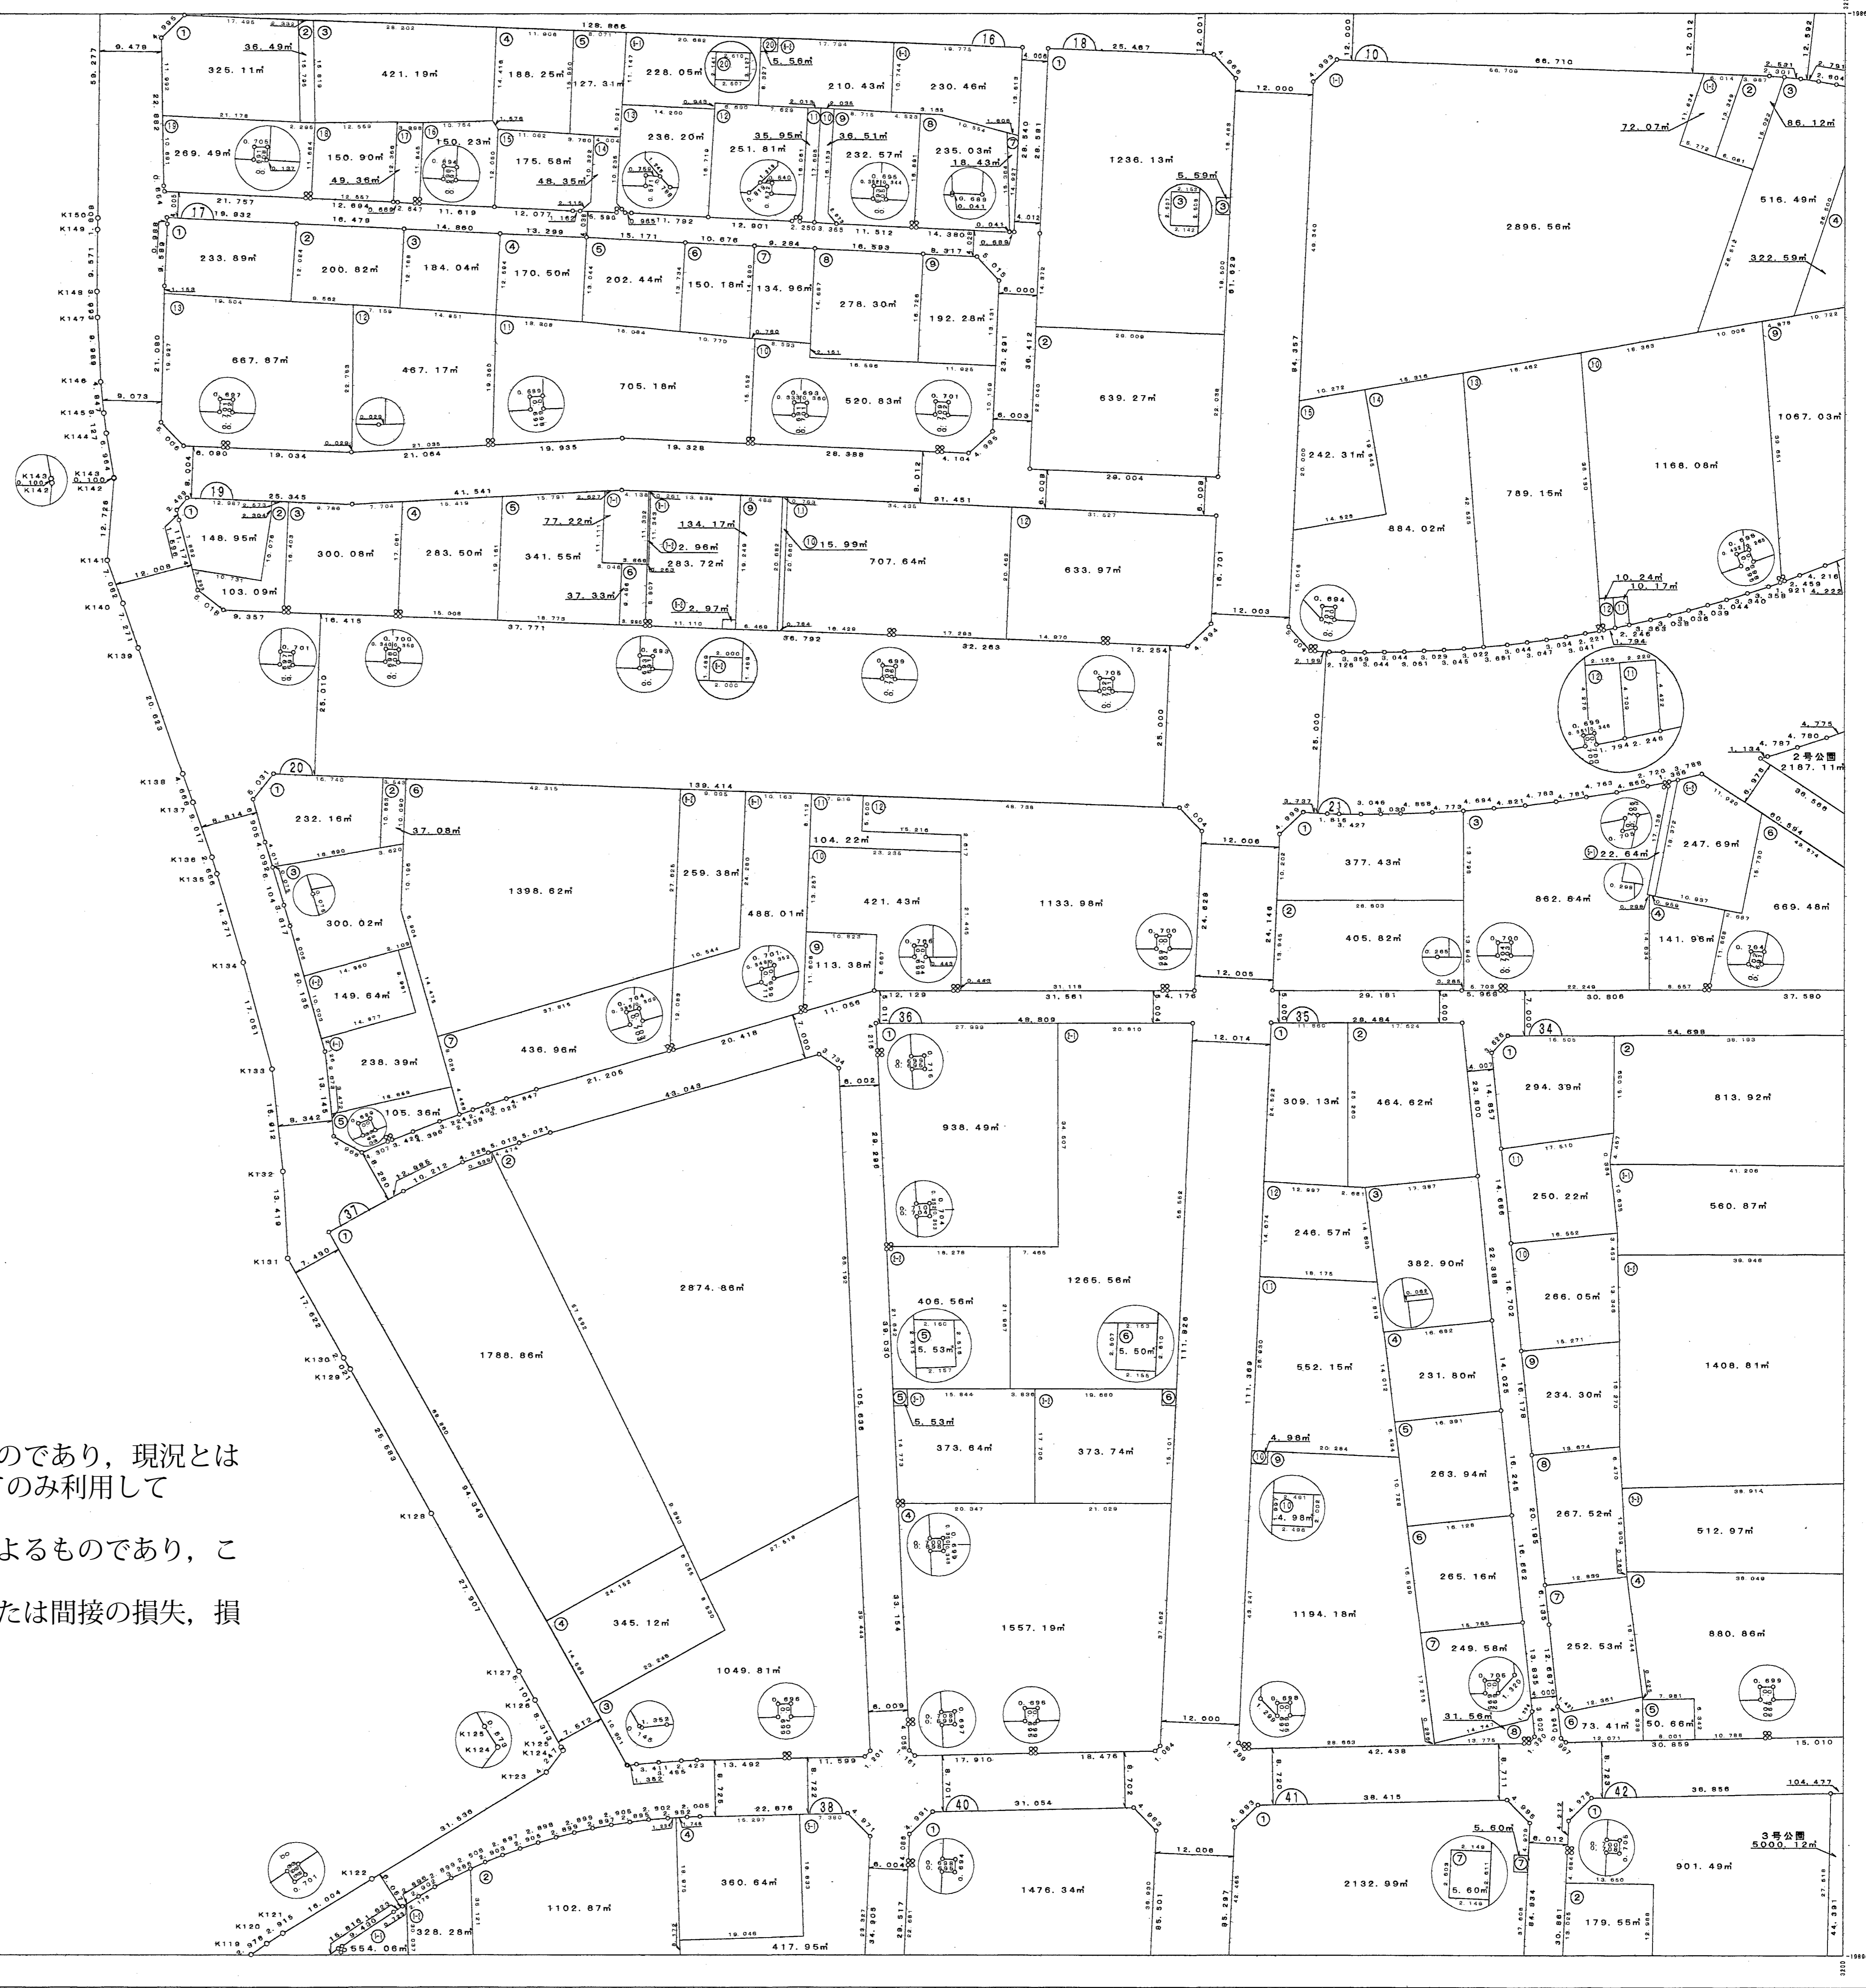

【留意事項】

- (1) 資料の記載内容は、換地処分時の状況を示したものであり、現況とは必ずしも一致しないことを十分に認識し、参考図としてのみ利用してください。
- (2) 測量値は、当該区画整理事業施行時の測量方法によるものであり、これについて異議を受け付けません。
- (3) 仙台市は、資料（写し）によって発生した直接または間接の損失、損害等について一切の責任を負いません。

株式会社パスコ

仙台市富沢駅南土地区画整理組合

この測量成果は、建設省国土院院長の承認を得て、同院所管の測量機及び測量結果を使用して得たものである。
(承認番号) 平11.宣公第18号